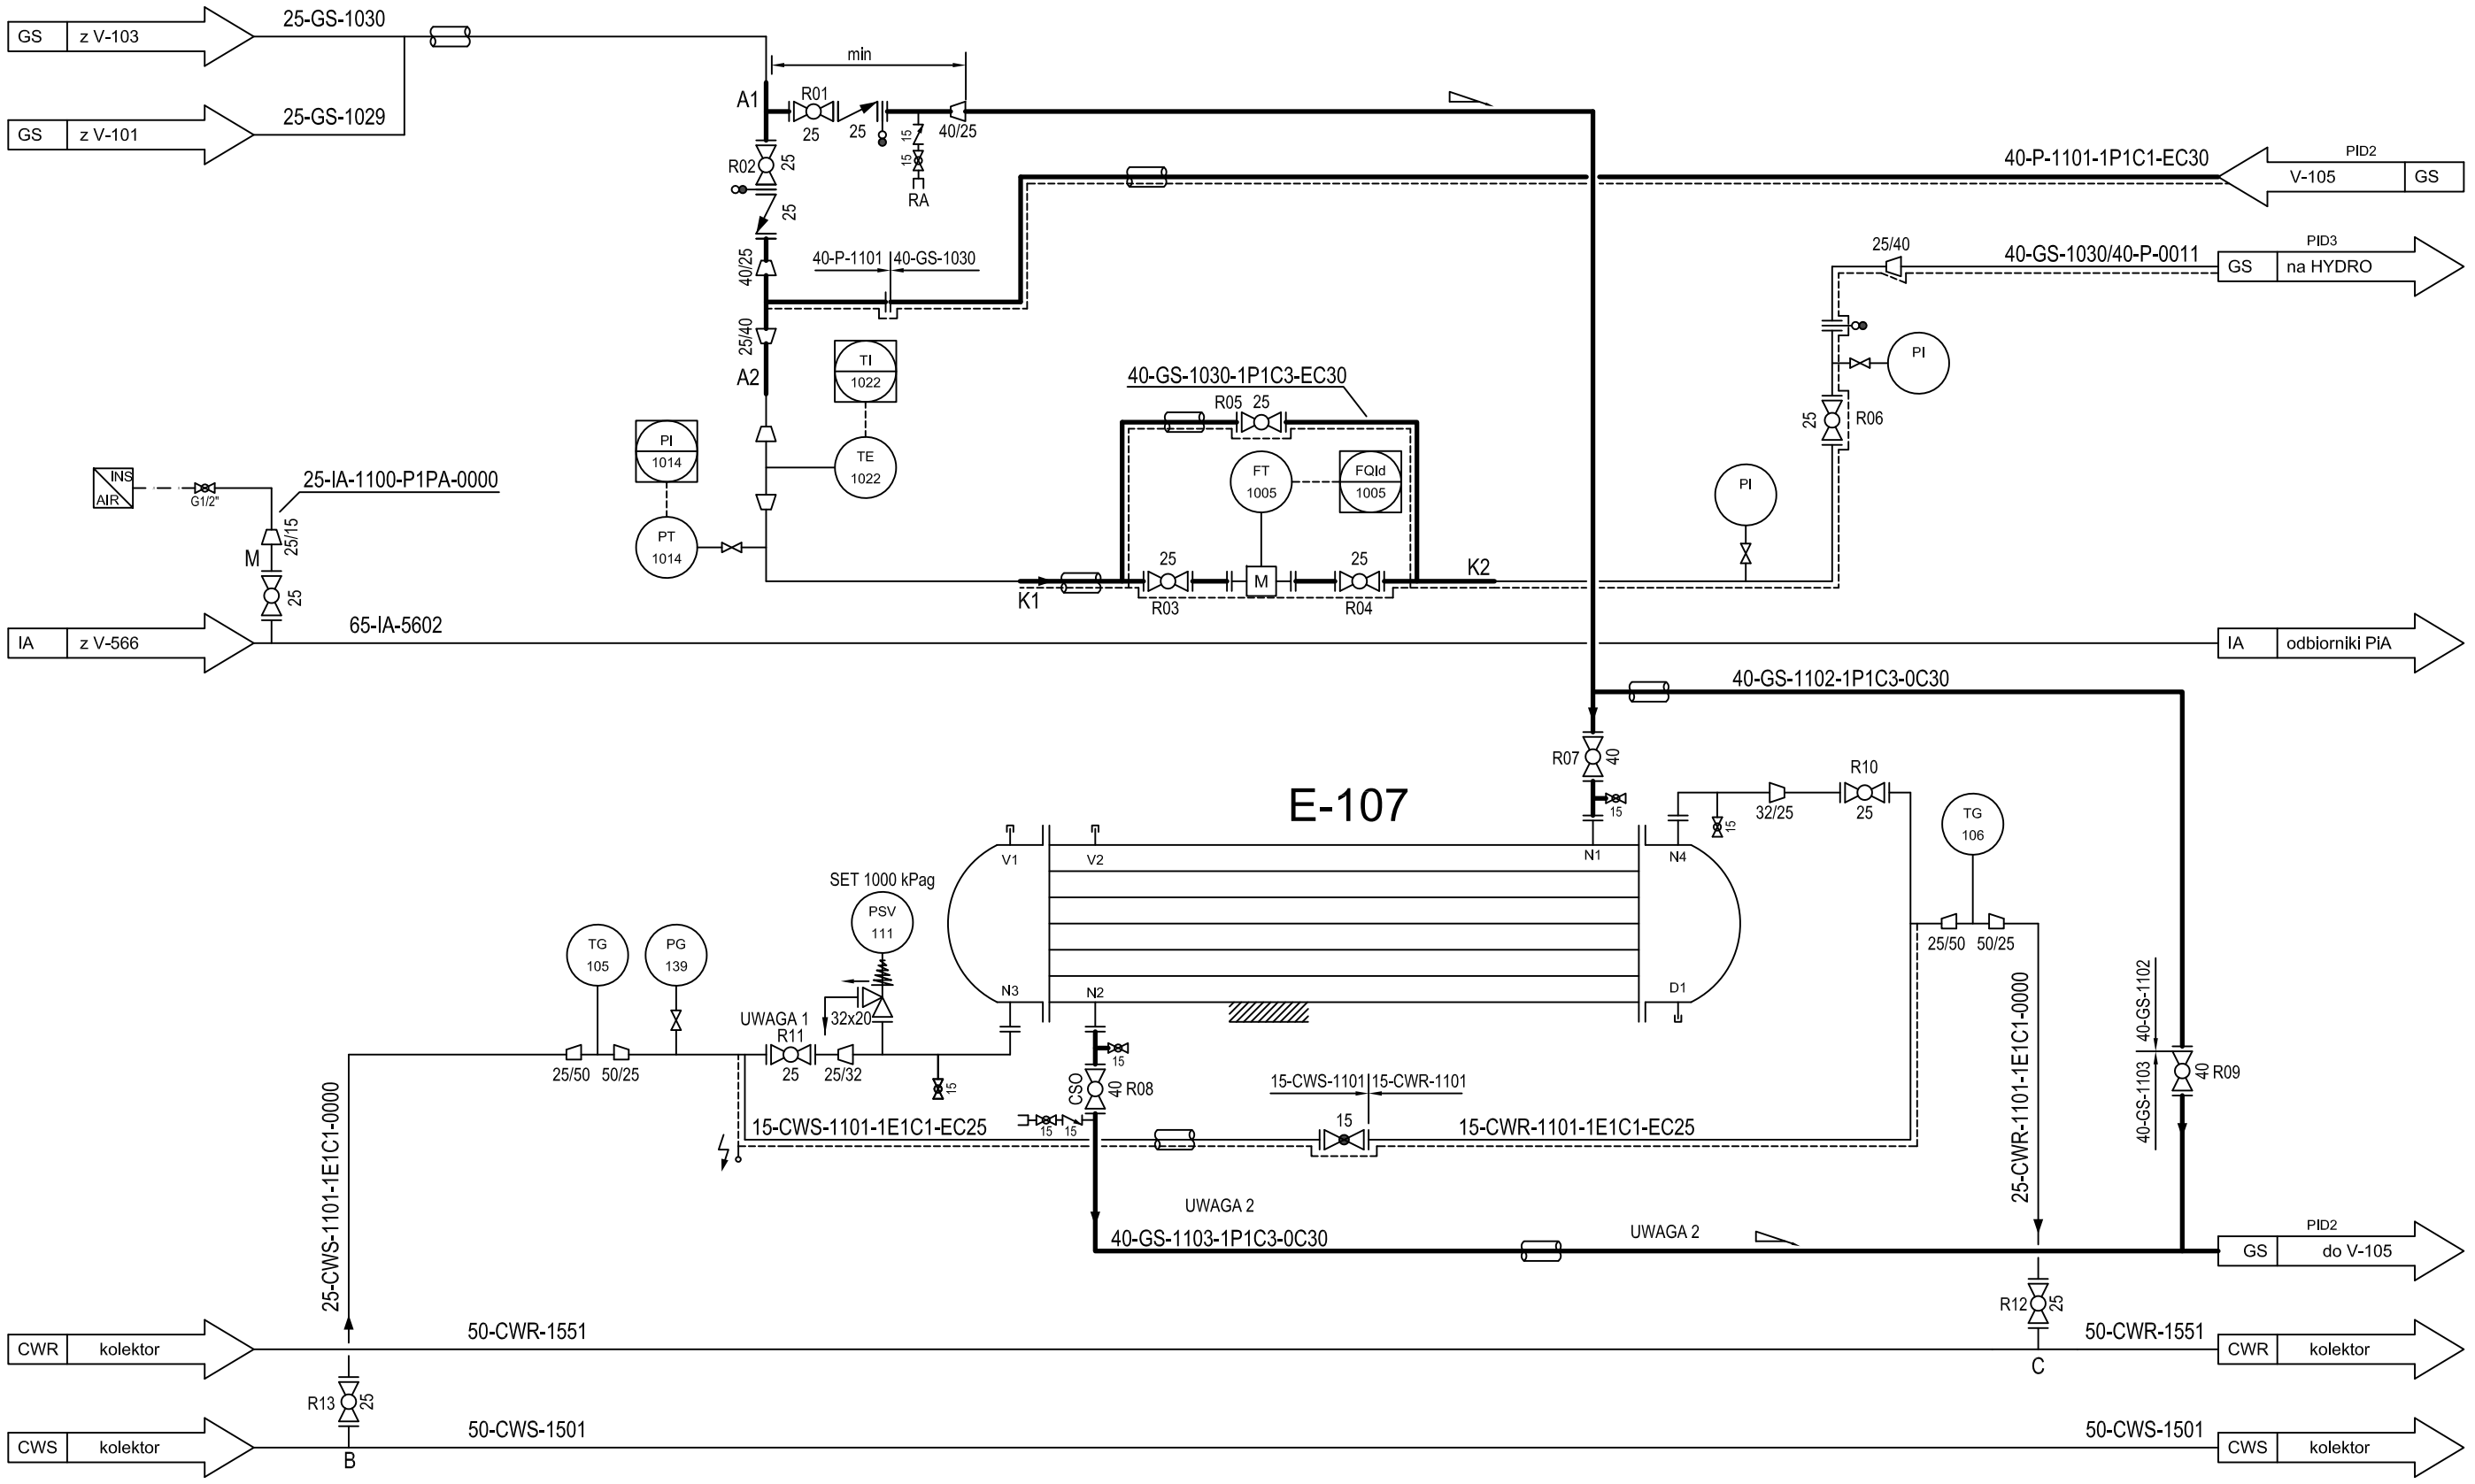

Uwagi:
1. Wylot z zaworu bezpieczeństwa skierować w bezpieczne miejsce.
2. Rurociąg prowadzić bez kieszeni.

E-107

Chłodnica off-gazów
Długość: 1510 mm
Średnica: 488 mm
Powierzchnia:19,9 m2
SP: TS -29/100 oC; PS 9,0 barg
SR: TS -29/100 oC; PS 10,0 barg

BBW PROJEKT
BBW-Projekt Sp. z o.o.
39-200 Dębica
ul. Fabryczna 20
e-mail: biuro@bbw-projekt.pl

Zmiany			
1	Projekt powykonawczy	10.2015	J.B.
L. P.	KRÓTKI OPIS	DATA	OPRACOWAŁ

Opracował	inż. J.Białka		
Projektował	inż. R.Kmieć		
	Nazwisko	Podpis	Nr upr.

Inwestor: RAFINERIA NAFTY JEDLICZE
Numer projektu: BBW-14/11/01/AKP
Format: A3
Obiekt: INSTALACJA ROZPUSZCZALNIKÓW
Zagospodarowanie gazu procesowego z Instalacji Rozpuszczalnikl jako uzupełnienie gazu obiegowego na Hydroraflnacji
Branża: AKPIA
Skala: -
Faza: PPW
Temat rysunku: WĘZEŁ CHŁODZENIA OFF-GAZÓW
Data: 10.2015
Nr rys.: 6.1.1